Escorteurs d'escadre

TYPE **SURCOUF** **PL 35**

Construits à LORIENT
sur les plans du Service Technique des Constructions et Armes Navales

2ème Tranche

AMÉNAGEMENT DE LA PLAGE ARRIÈRE

Conforme à l'exécution
(d'après le P. A. 57)

Echelle : 1/20

L'Ingénieur en Chef
du Génie Maritime PICARD
Chef de la Section des Constrs Neuves
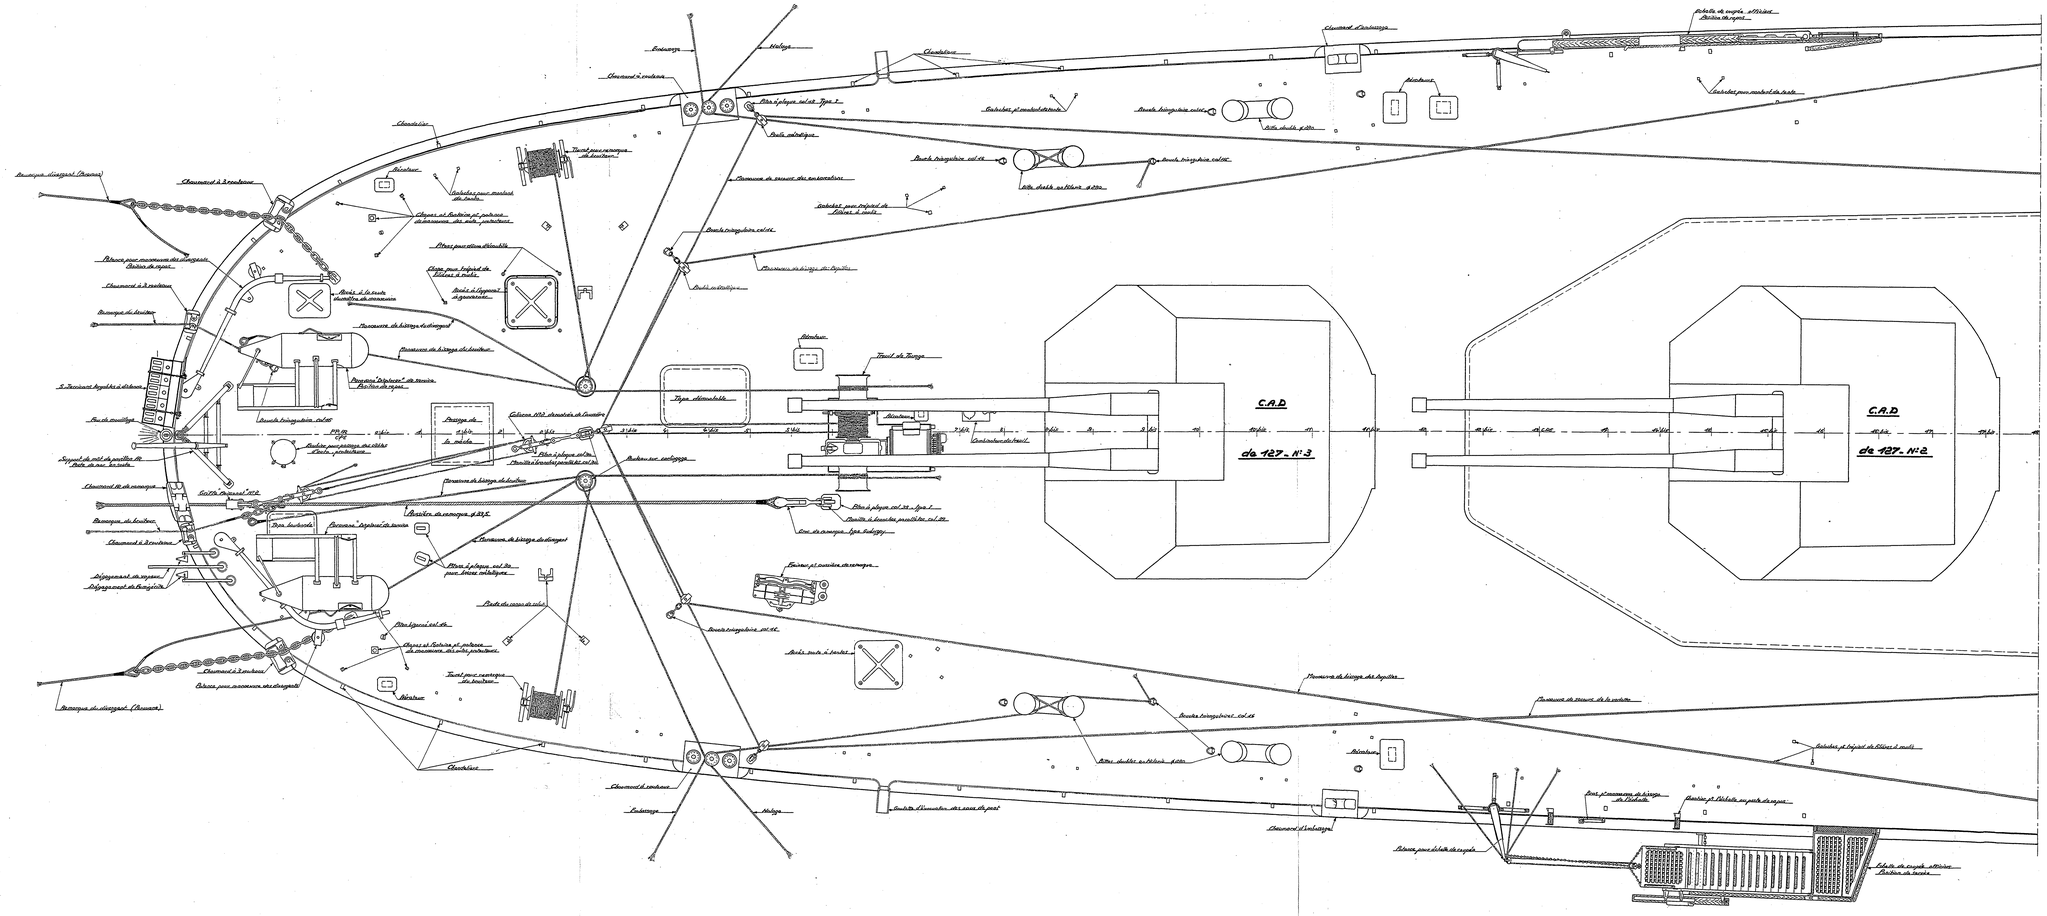
L'Ingénieur Général CASTELLAN
Directeur des Constructions et Armes Navales